
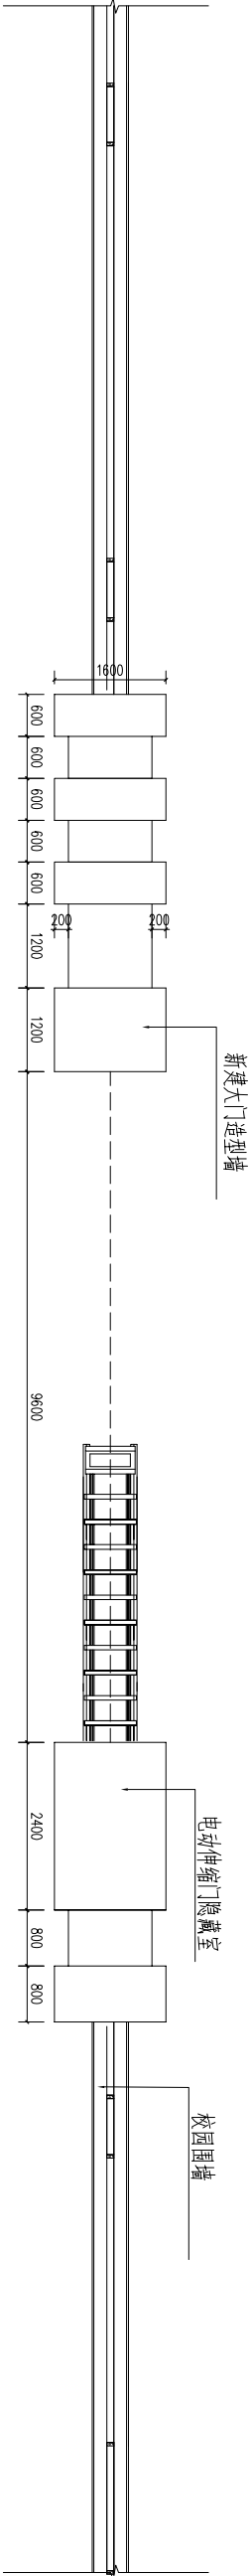


鄂尔多斯市二中学校南门立面图1:100

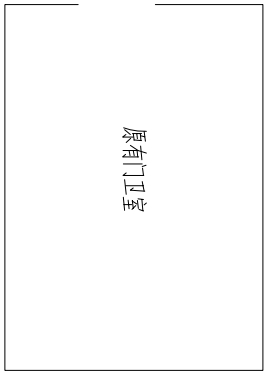

鄂尔多斯市二中学校南门平面布置图 1:100

鄂尔多斯市益正装饰工程有限公司									
审 定		审 核		校 对		工 程 结 算		图 纸	
项目负责人		李 彬		设计负责人		设计人		工程名称	
								鄂尔多斯市二中学校围墙	
								名称	
								围墙平、立、剖面图	
								工程编号	
								图 号	
								A2	
								阶段	
								竣工图	
								日期	
								2019.2	
								比例	
								1:50	